



KOORDINAČNÍ SITUAČNÍ VÝKRES - 2.ČÁST
MĚŘÍTKO: 1:1.000

 

DOKUMENTACE SKUTEČNÉHO PROVEDENÍ STAVBY
(DPS)
09/2021

C

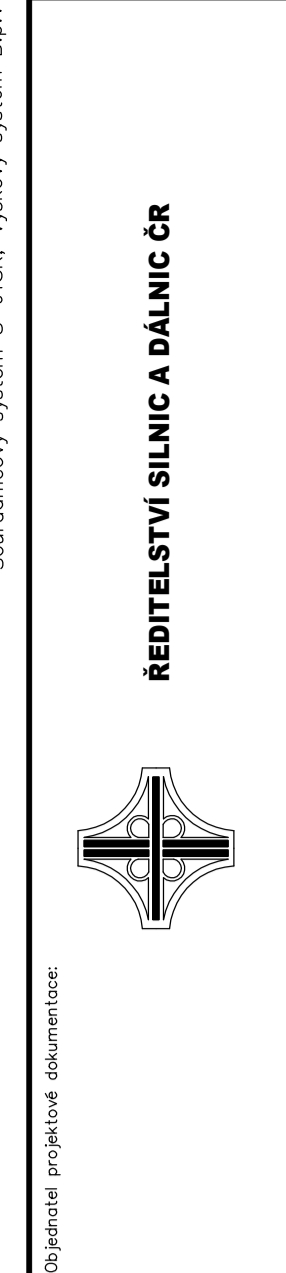

REDITELSTVÍ SILNIC A DÁLNIC ČR Ústřední úřad Vršovická 65 100 00 Praha 10		BLAHOPROJEKT s.r.o. Pátekova 27 370 01 České Budějovice IČO: 277 835 874, e-mail: blahoprojekt@blahoprojekt.cz	
Název: I/19 Pohléd - Keřkov DSP, VD-ZDS, AD	Datum: 09/2019 Měřítko: 1:1000 Formát: 16x A4 Číslo zakázky: 19-015-2 Strana: 10 z 12	Autor: Ing. Jiří HOVORKA Kvalifikace:	Vedoucí: Ing. Jiří HOVORKA Kvalifikace:
Vypracoval: Miron BLÁŽEK Kvalifikace:	Kvalifikace:	Investor: REDITELSTVÍ SILNIC A DÁLNIC ČR Úřadové sídlo: POHLÉD, STŘEBŘENÉ HORY, PŘEBYSLAV	Druh stavby: DSP VD-ZDS
Datum: 09/2021 Číslo přílohy: C	Číslo listu: 32	KOORDINAČNÍ SITUAČNÍ VÝKRES - 2.ČÁST	

- LEGENDA INŽENÝRSKÝCH SÍTÍ:**
- Kanalizace
 - Vodovod
 - Nadzemní elektrické vedení VN
 - Podzemní elektrické vedení VN
 - Nadzemní elektrické vedení NN
 - Podzemní elektrické vedení NN
 - Plynovod STL
 - Sálavací vedení
- POZNÁMKY:**
 Zarešené stávající inženýrské sítě je pouze orientační a bylo provedeno na základě podkladů od správci jednotlivých vedení.

- SEZNAM STAVEBNÍCH OBJEKTŮ**
- 101 Oprava silnice I/19
 - 181 ÚO
 - 182 Doplnění značení silnice I/19

